



Ministero dell'Economia e delle finanze



Presidenza del Consiglio dei Ministri
Ministro per le riforme e l'innovazione nella Pubblica Amministrazione
C.N.I.P.A.



REGIONE AUTONOMA
FRIULI VENEZIA GIULIA

ACCORDO DI PROGRAMMA QUADRO IN MATERIA DI
"INFRASTRUTTURE VIARIE E DI COMUNICAZIONE NELLA
REGIONE AUTONOMA FRIULI VENEZIA GIULIA"

Committente: **COMUNITA' MONTANA FRIULI OCCIDENTALE**

Titolo Progetto: Lavori per la realizzazione di un'Infrastruttura di telecomunicazioni nel territorio della Comunità Montana Friuli Occidentale: tratta Aviano - Pinzano al Tagliamento

Tipo Documento: AS-BUILT COLLEGAMENTO COMUNE DI TRAVESIO

Titolo elaborato: PLANIMETRIA
SEZIONI

Scala:
1:2000
1:100

4		All. n. 44
3		
2		
1		
0		

DATA	OGGETTO	Redatto
------	---------	---------

Soggetto incaricato:



Tecnico responsabile della progettazione



LEGENDA:



	infrastruttura monotubo		Sede utente e denominazione
	infrastruttura quadrutubo		Pozzetto FS TT3135
	Scavo NO-DIG		Pozzetto Affiorante 100x100
	Scavo a cielo aperto		Pozzetto Affiorante 125x80
	Scavo minirincea		Pozzetto Affiorante 90x70
	Posa in cavidotti esistenti		Pozzetto Affiorante 50x50
	Posa in canaletta zancata		Giunto di pezzatura
	Posa lungo ferrovia - Cunicolo affiorante		Giunto di Spillamento
	Posa lungo ferrovia Canaletta VTR		Telefono FS

A termini di legge ci riserviamo la proprietà di questo elaborato con divieto di riprodurlo o copiarlo senza nostra autorizzazione

Nomefile disegno	Nomefile layout	Codice pratica	Data Progetto	Integrazioni
elaborati_as-built.dwg			30.09.2009	

PIANO TERRA
scala 1:200

EDIFICIO CON ALLARME FRAZIONATO

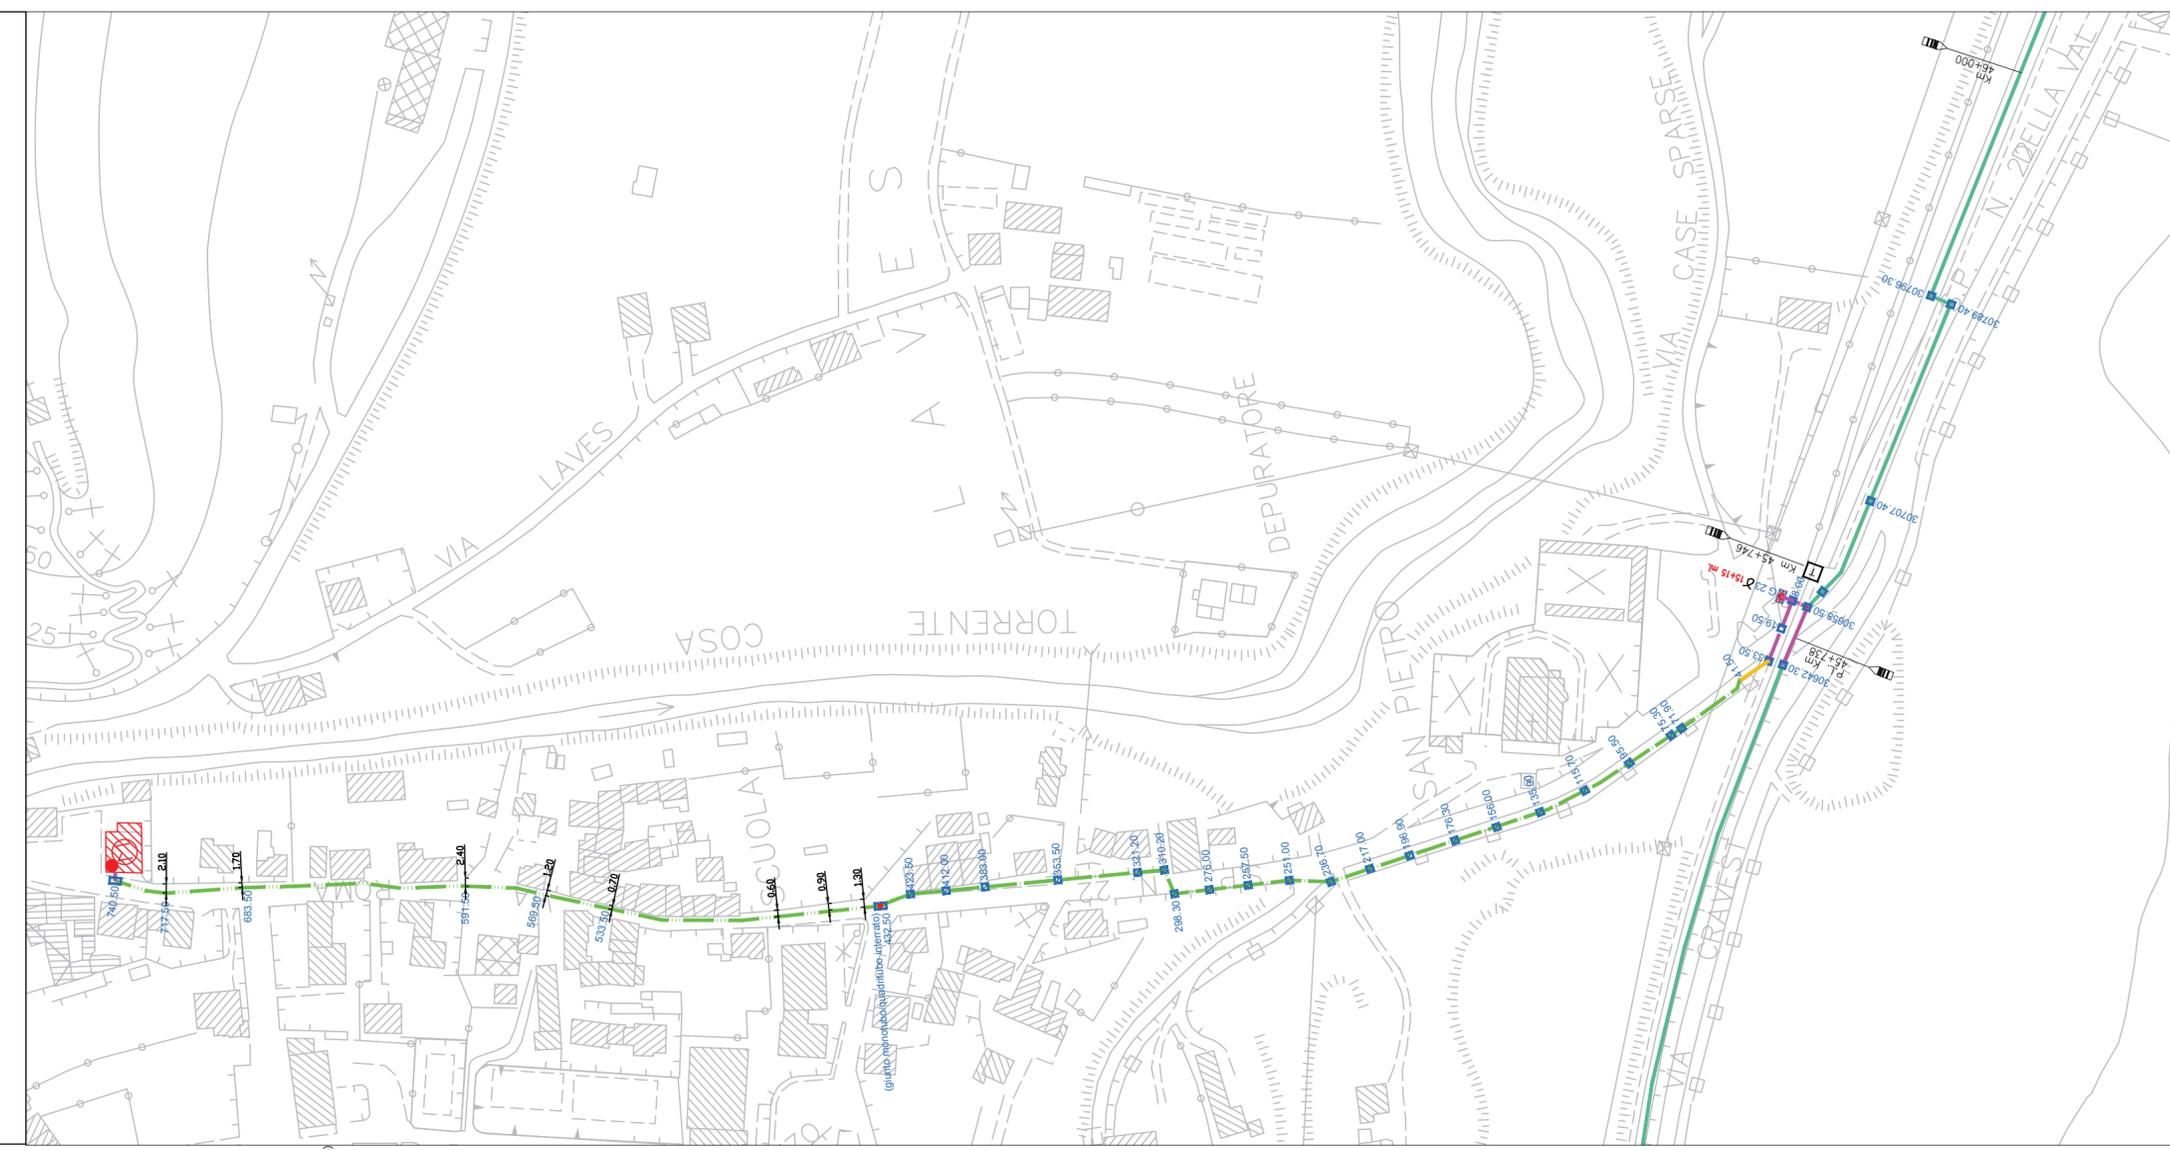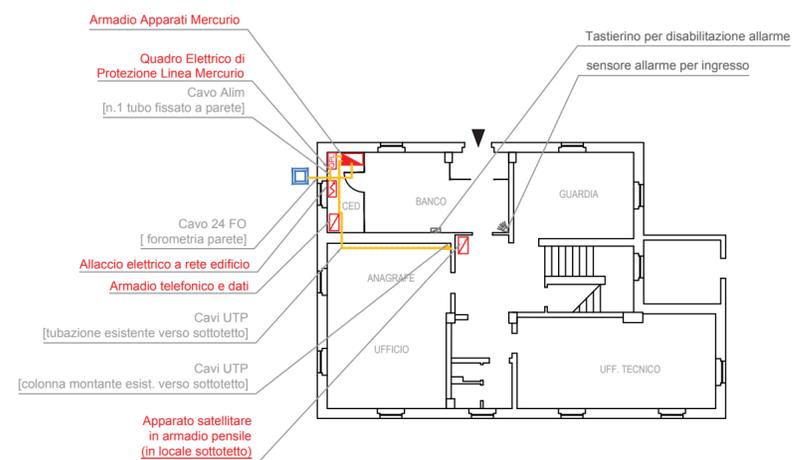

0.00	33.50	41.50	432.50 (giunto a terra: mono/quadri-tubo)	740.50	PROGRESSIVE CIVILI
monotubo/0.30		monotubo/0.80		quadritubo/0.80	INFRASTRUTTURA/ PROFONDITA'
in banchina		su asfalto			SEDE DI POSA
infrastruttura esistente	can. VTR	scavo tradizionale			TIPO DI POSA
comune di Travesio					PROPRIETA' / COMPETENZA

Dati Tecnici Funzionali